

Темороганов А.Д.
Дир. свердлов
15.10.19

Общество с ограниченной
ответственностью



«СТРОИТЕЛЬНО-ЗЕМЕЛЬНЫЙ ЦЕНТР»

Свидетельство о допуске к определенному виду или видам работ, которые оказывают влияние на безопасность объектов капитального строительства АИИС И-01-1553-3-19102016 от 19.10.2016 г. Свидетельство СРО 01-И-№1553-3 от 19.10.2016 г. Сертификат соответствия № СМК.РТС.RU.03757.18 системы менеджмента качества ИСО 9001-2015 от 14.09.2018 г.

460006, Россия, г. Оренбург, ул. Советская, 71, тел.: (3532) 77-77-55.

Исх. № 3355/11 от 02.10 2019 г.

Главе МО Ташлинский район

В.И Сусликову

Адрес: Ташлинский район

Адрес: 461170, с Ташла, ул. Довженко, д. 46

*Гуревой ЕА
Дир. свердлов
15.10.19*

Согласно договору, заключенному между ООО «Строительно-земельный центр» и филиалом Западного ПО ПАО «МРСК Волги» - «Оренбургэнерго», направляем Вам исполнительную съемку для включения данной съемки в систему ИСОГД, по объекту:

- «Строительство ТП-10/0,4кВ и ВЛ-10кВ от опоры Л10кВ Ас-1 ПС Алексеевская 110/35/10кВ для нужд ЗПО филиала ПАО «МРСК Волги» - «Оренбургэнерго» (заявитель: Дьяконов Д. Ф., договор на технологическое присоединение № 6210005288 от 20.05.2019г.)

Приложение:

- исполнительная съемка по заявителю Дьяконов Д.Ф. – 1 экз. (бум. вариант);

Заместитель директора
по производственным вопросам

Е.С. Дорожкина


Е.С. Дорожкина

Исп. А.В. Кацай
(3532) 77-77-55

Администрация
Ташлинского района
Оренбургской области
Вх. № 3508
«14» 10 2019



x=421400
y=1373050

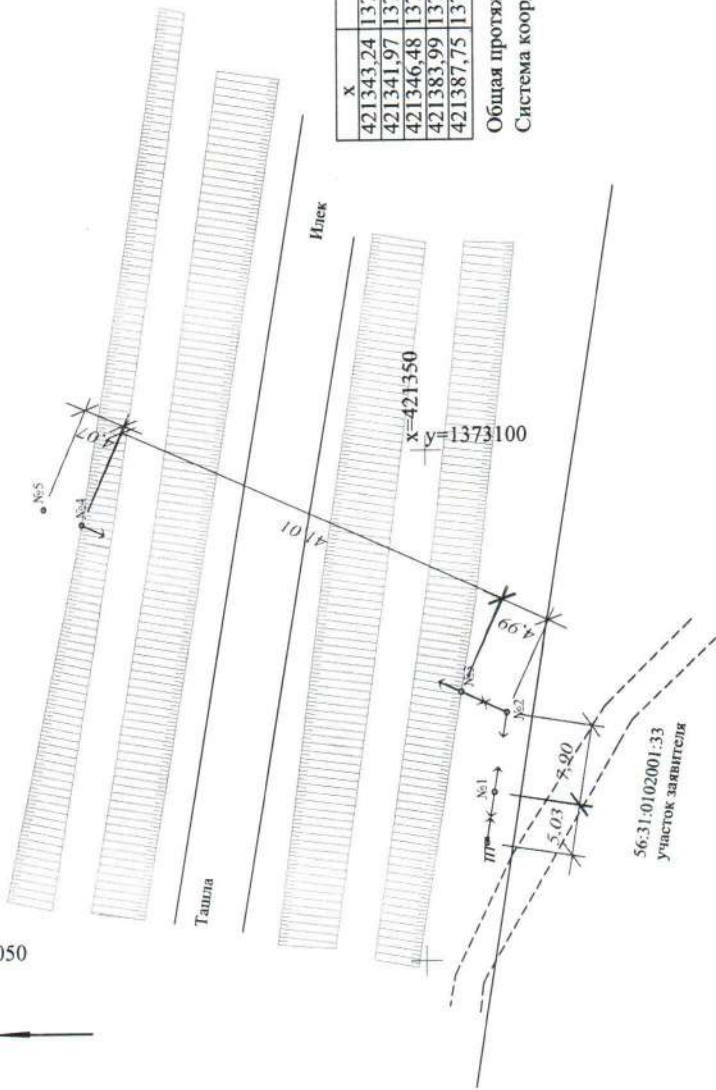

x	y
421343,24	1373066,49
421341,97	1373074,29
421346,48	1373076,36
421383,99	1373092,94
421387,75	1373094,53

Общая протяженность - 63 м.
Система координат - МСК56

1:500

Изм.	Кол.	Лист	№ док.	Подп.	Дата
Г И П					
Нач. отд.		Кашай А.В.			09.19г.
Гл. спец.					
Нач. эк.					
Инженер		Кашай А.В.			09.19г.

Строительство ТП-10/0,4кВ и ВЛ0,4кВ от опоры ЛЮКВ АС-1
ПС Алексеевская ТП/35/10 кВ

Стадия	Лист	Листов
	1	1

Исполнительная съемка

Система координат МСК56

ООО
"Строительный-геодезический
центр"

Копирфал